


# VUE EN PLAN

1/50

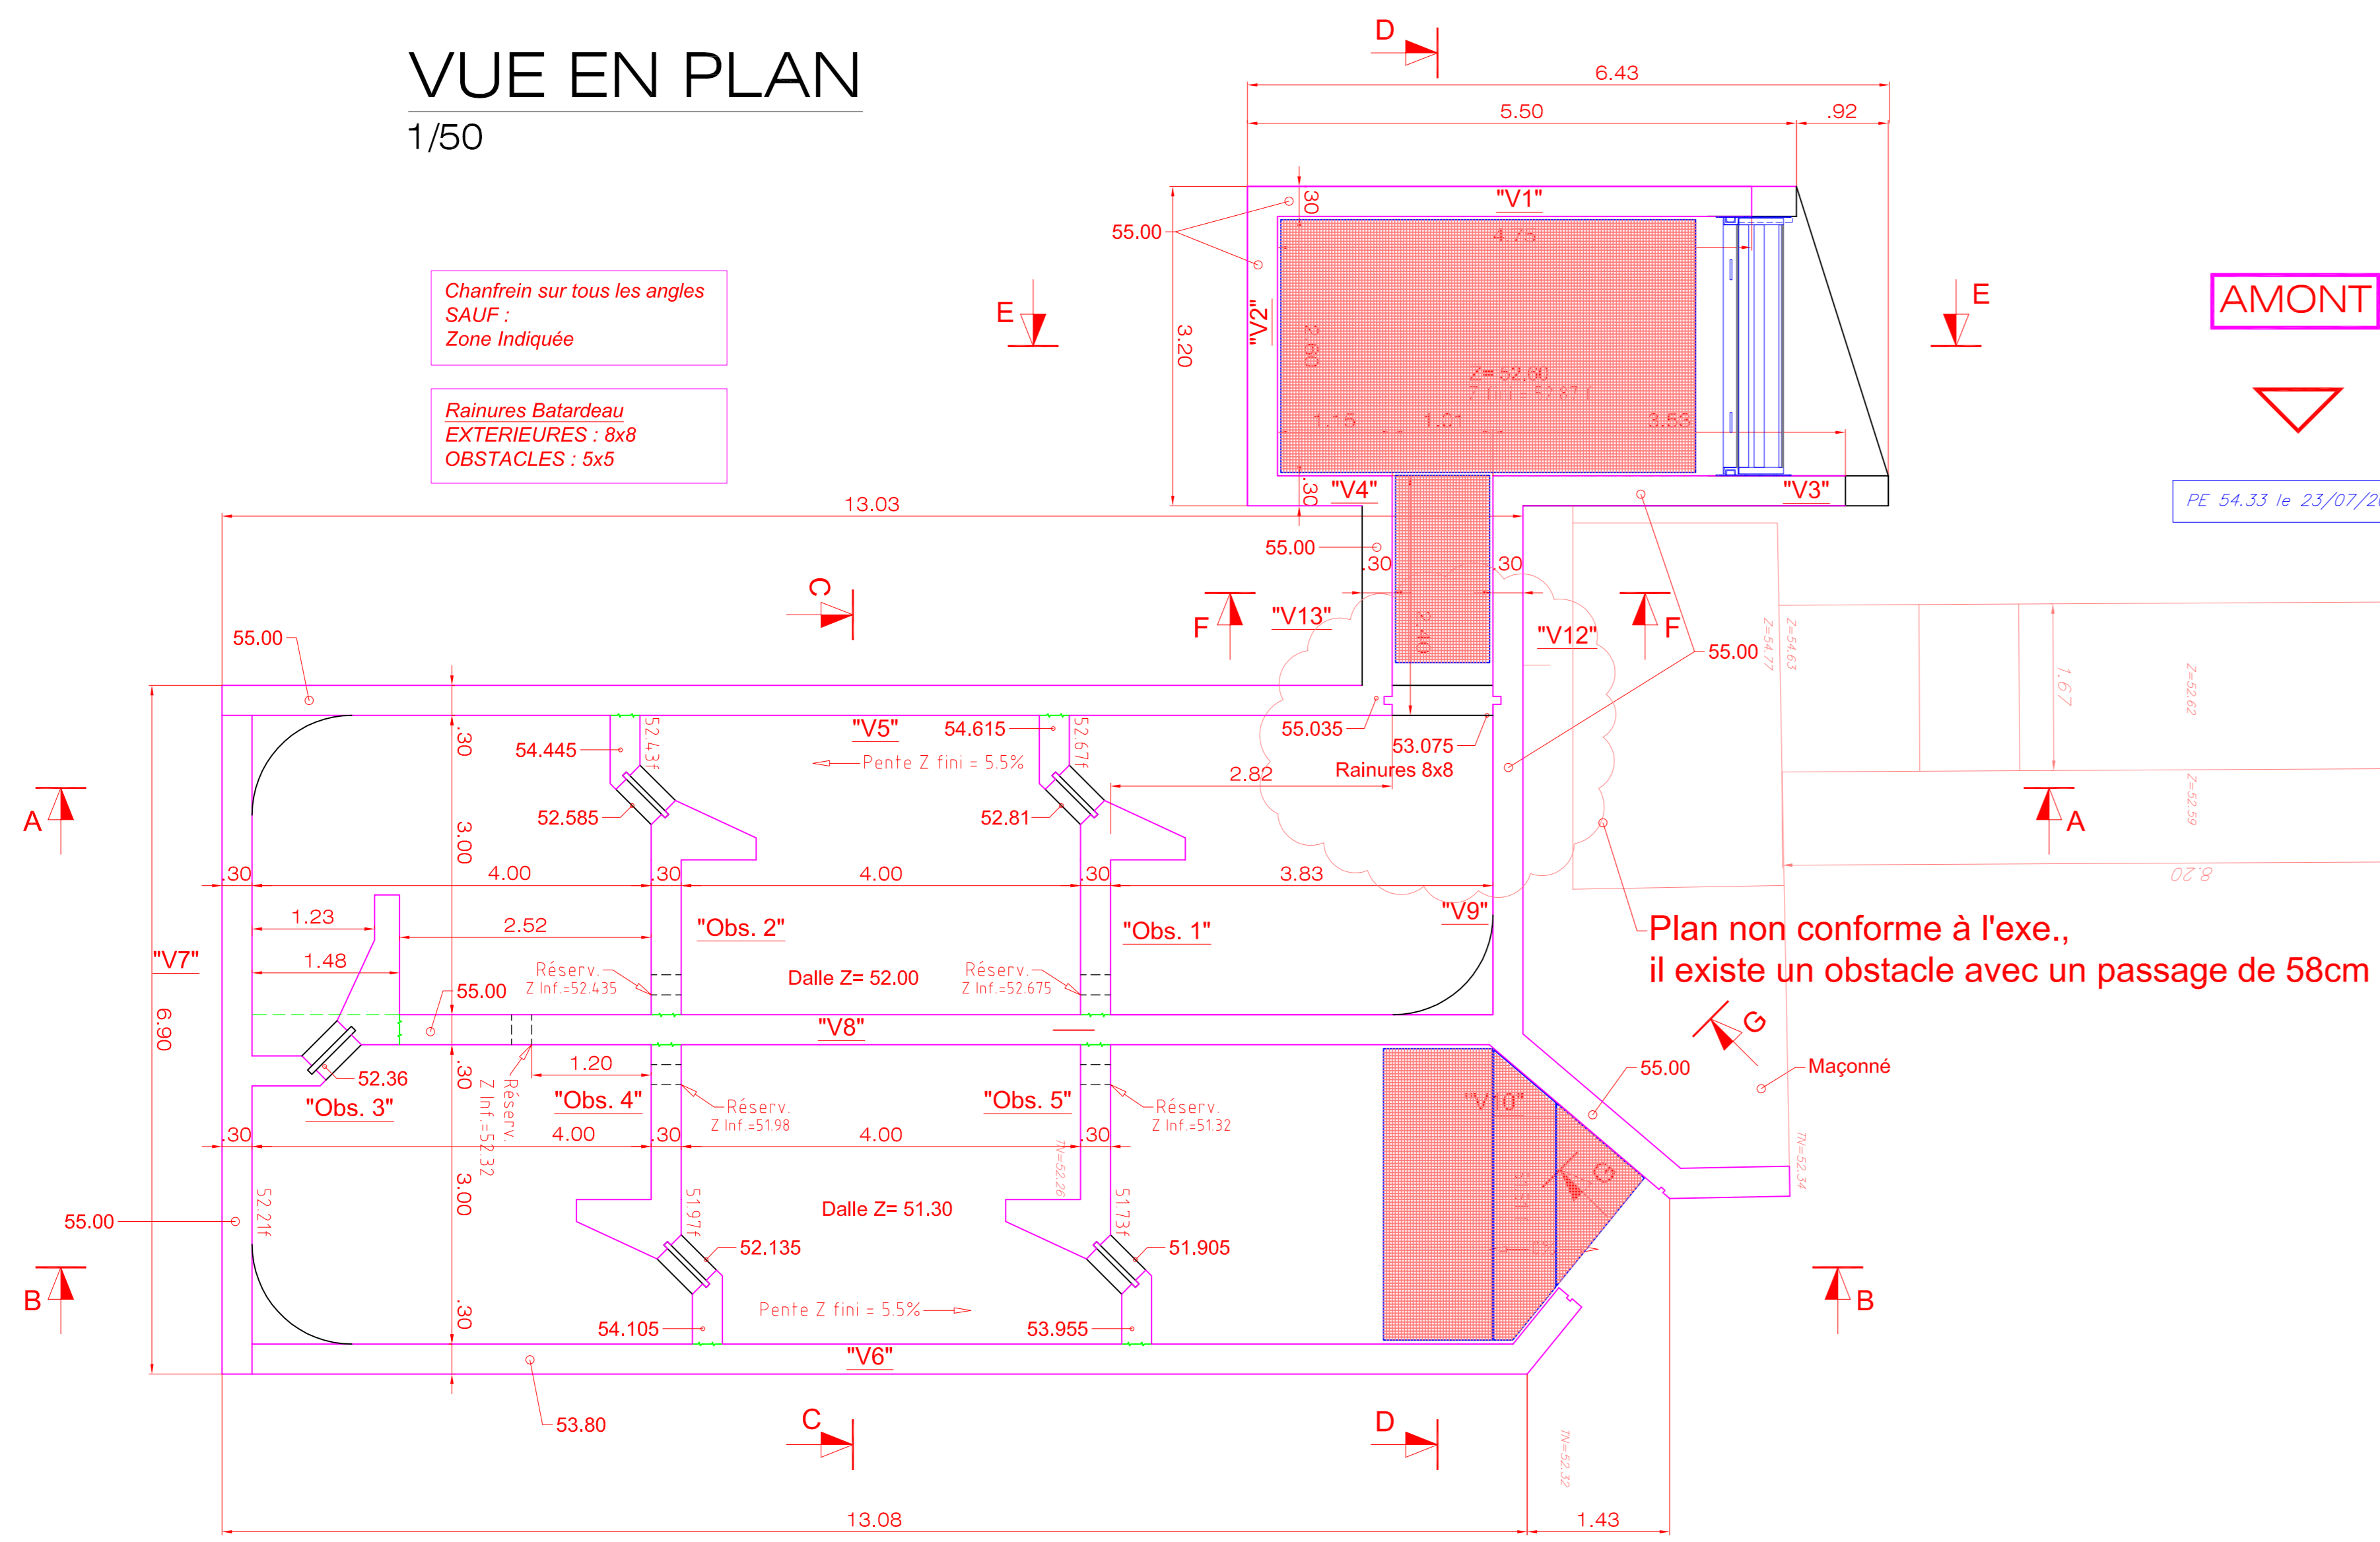


# Elévation Voile "V1"

1/50

# COUPE DD

1/50

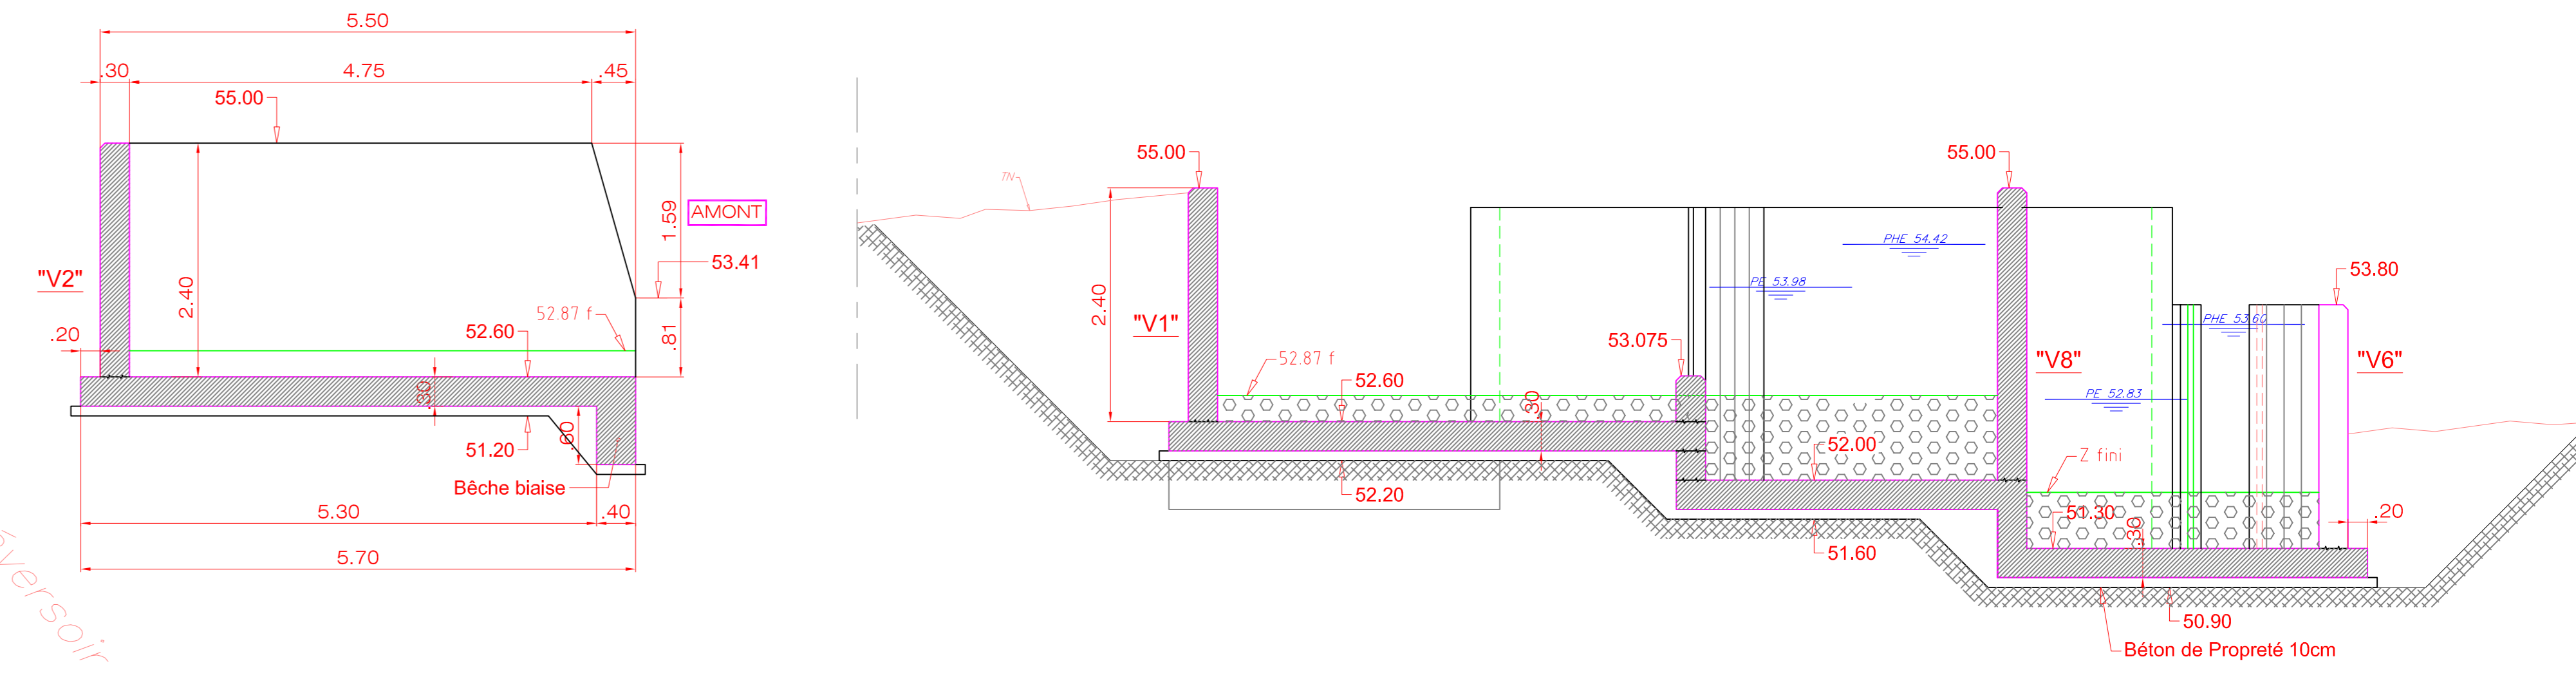

# COUPE EE


1/50

# COUPE FF

1/50

# COUPE GG

1/50

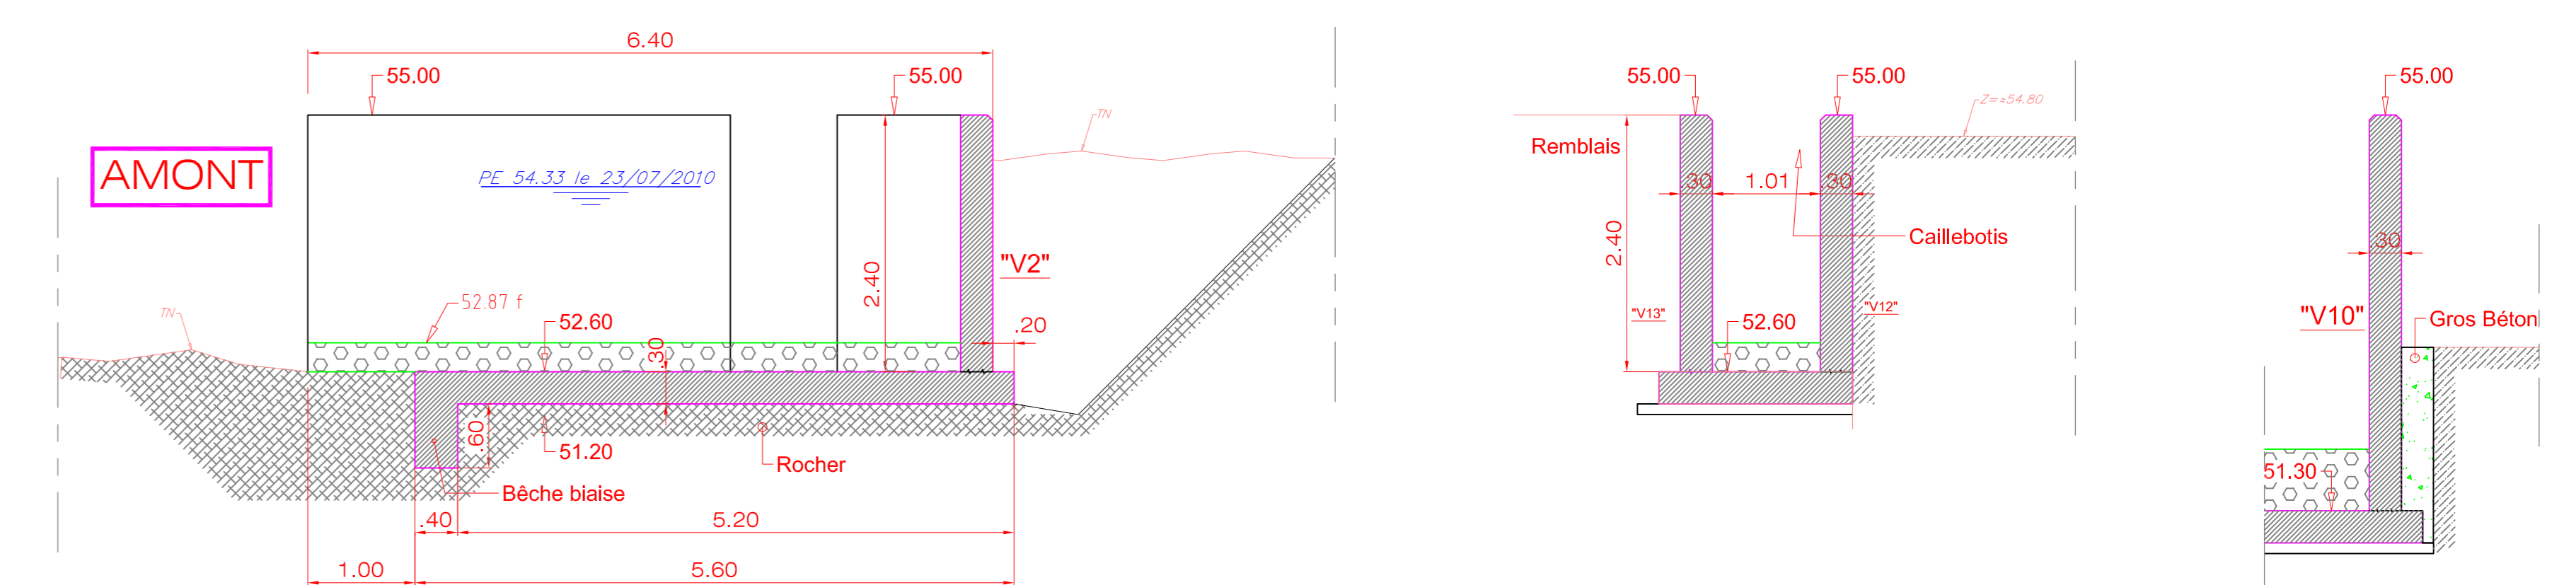


# COUPE AA

1/50


# COUPE CC

1/50

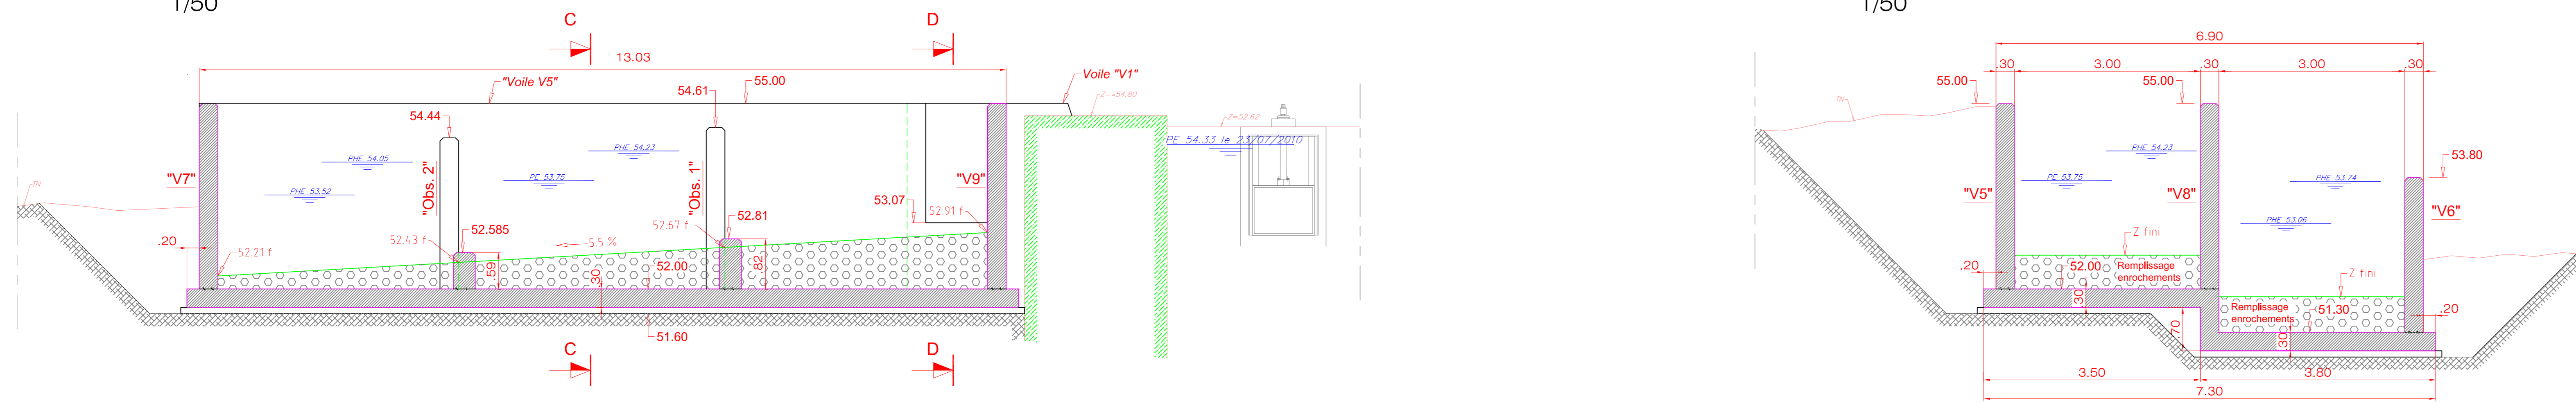


# COUPE BB

1/50

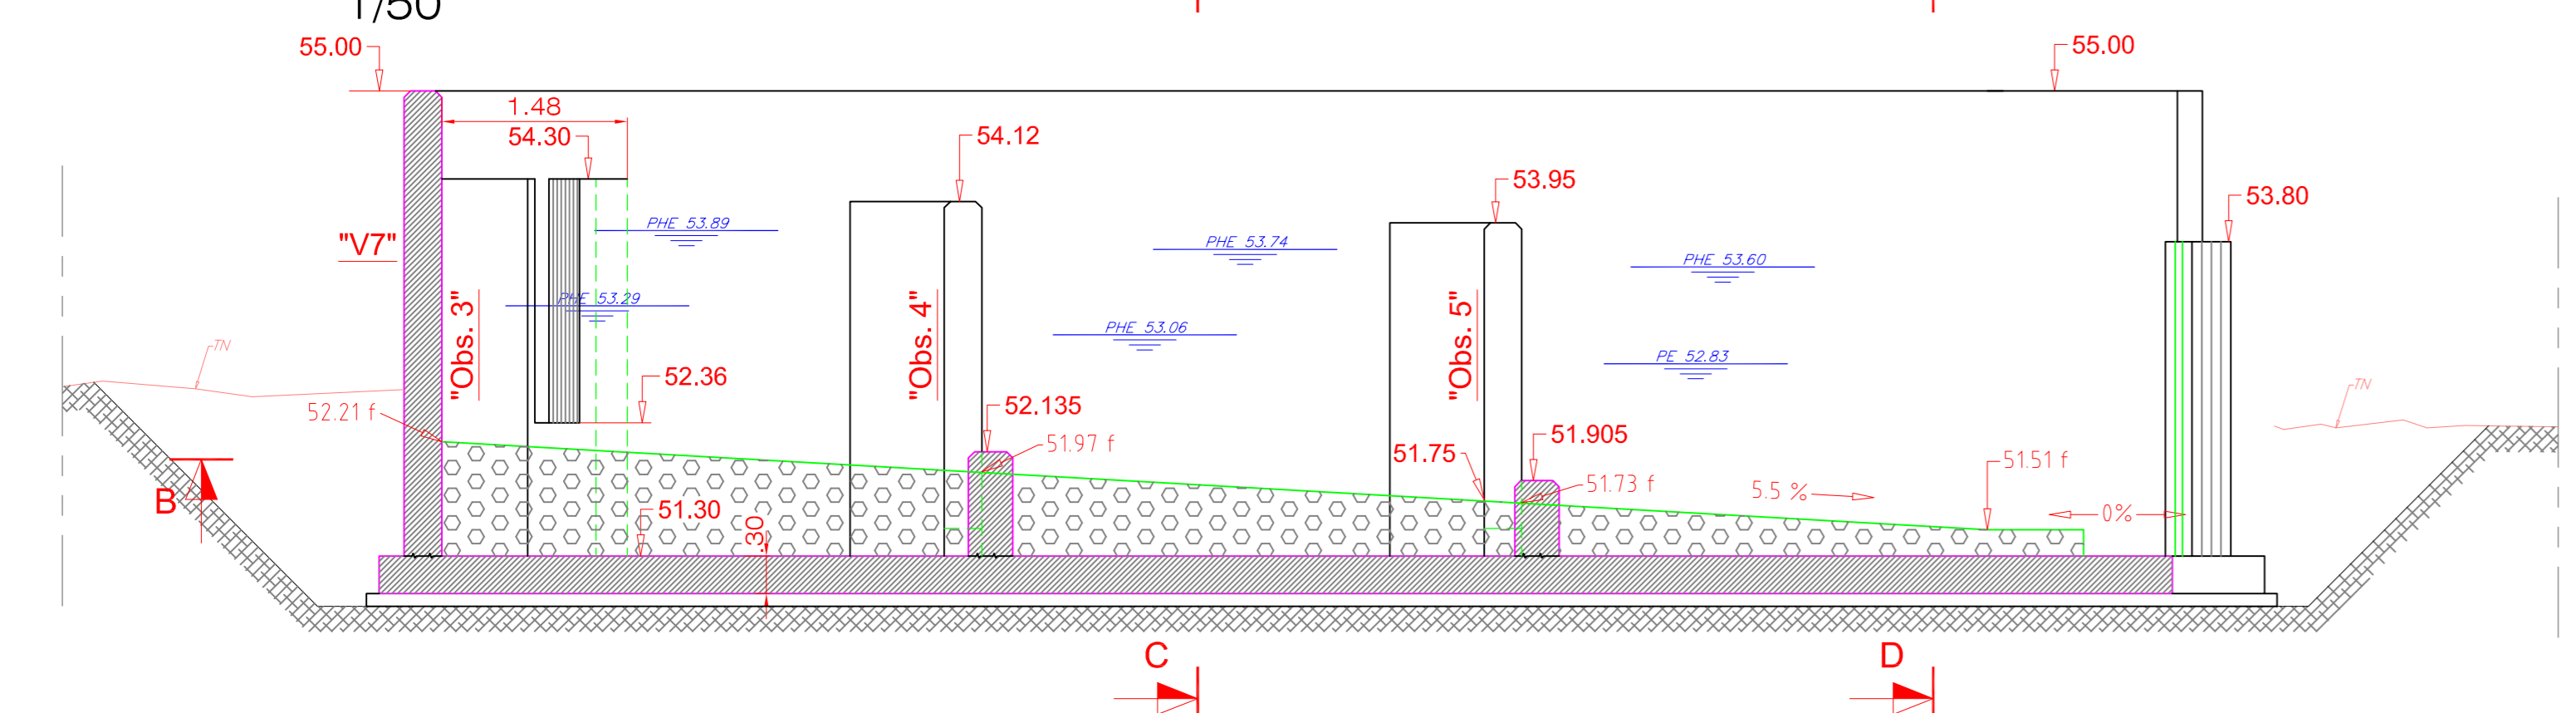


# Vue en Plan Type

1/20

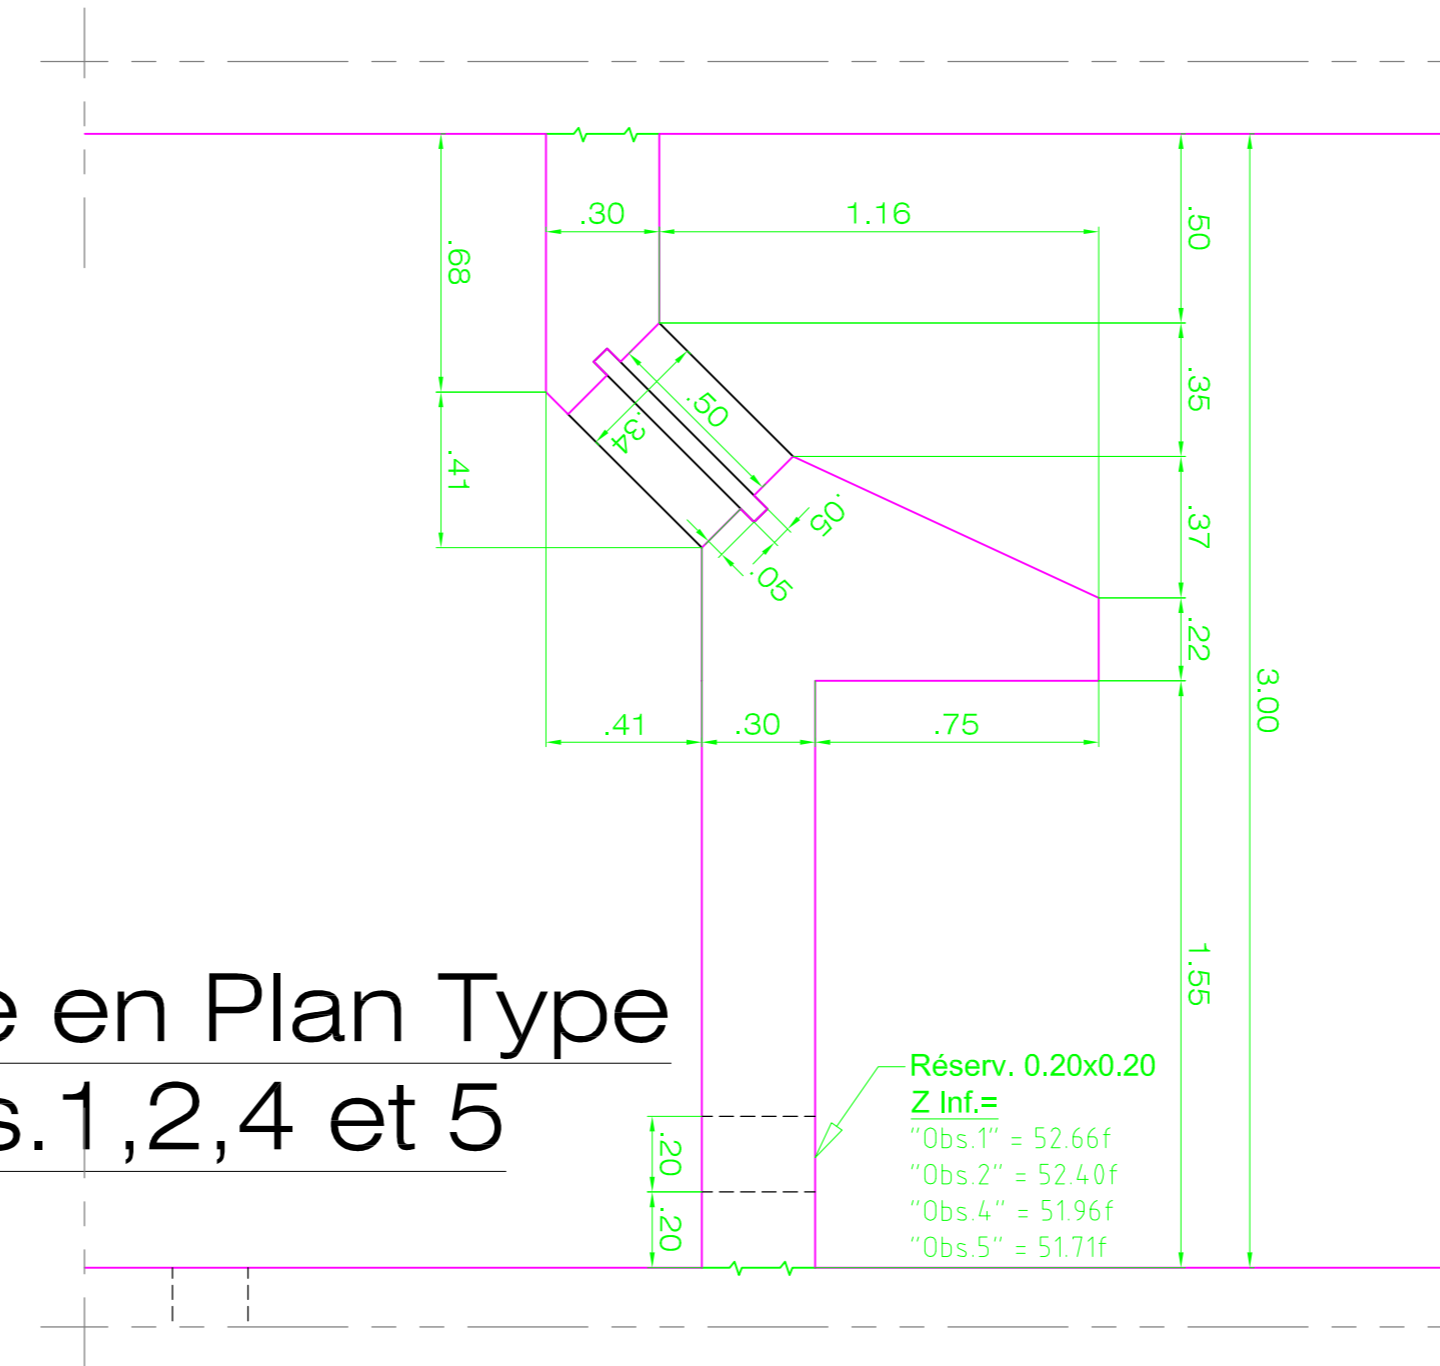

# Vue en Plan

1/20

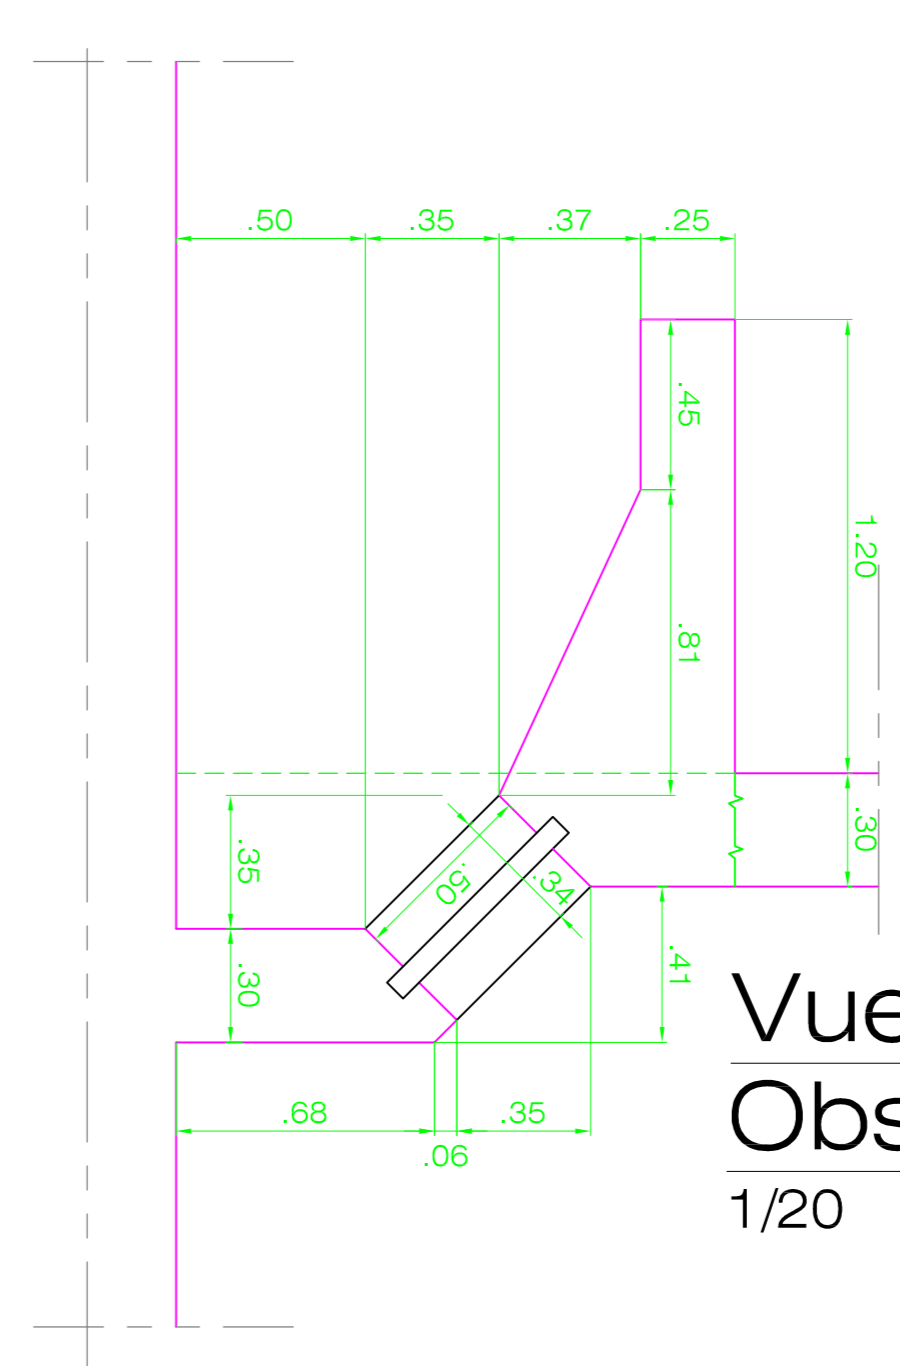

SNC LUMHYDRO

COMMUNE DE LA ROCHE POSAY

PASSE A POISSONS  
du Barrage du GATINEAU

PASSE A BASSINS A FENTES PROFONDES

PLAN D'ENSEMBLE  
PLAN DE COFFRAGE

PLAN DE RECOLEMENT

		ZI LES MAURILLES 48100 LES VERCHERS SUR LAYON Tél: 02 41 59 17 67 Fax: 02 41 59 70 69		DATE 09/05/2011
Renseignements :		Ind	Date	Modifications
		A		
		B		
		C		
		D		

DOSSIER  
10-1000  
PLAN  
10